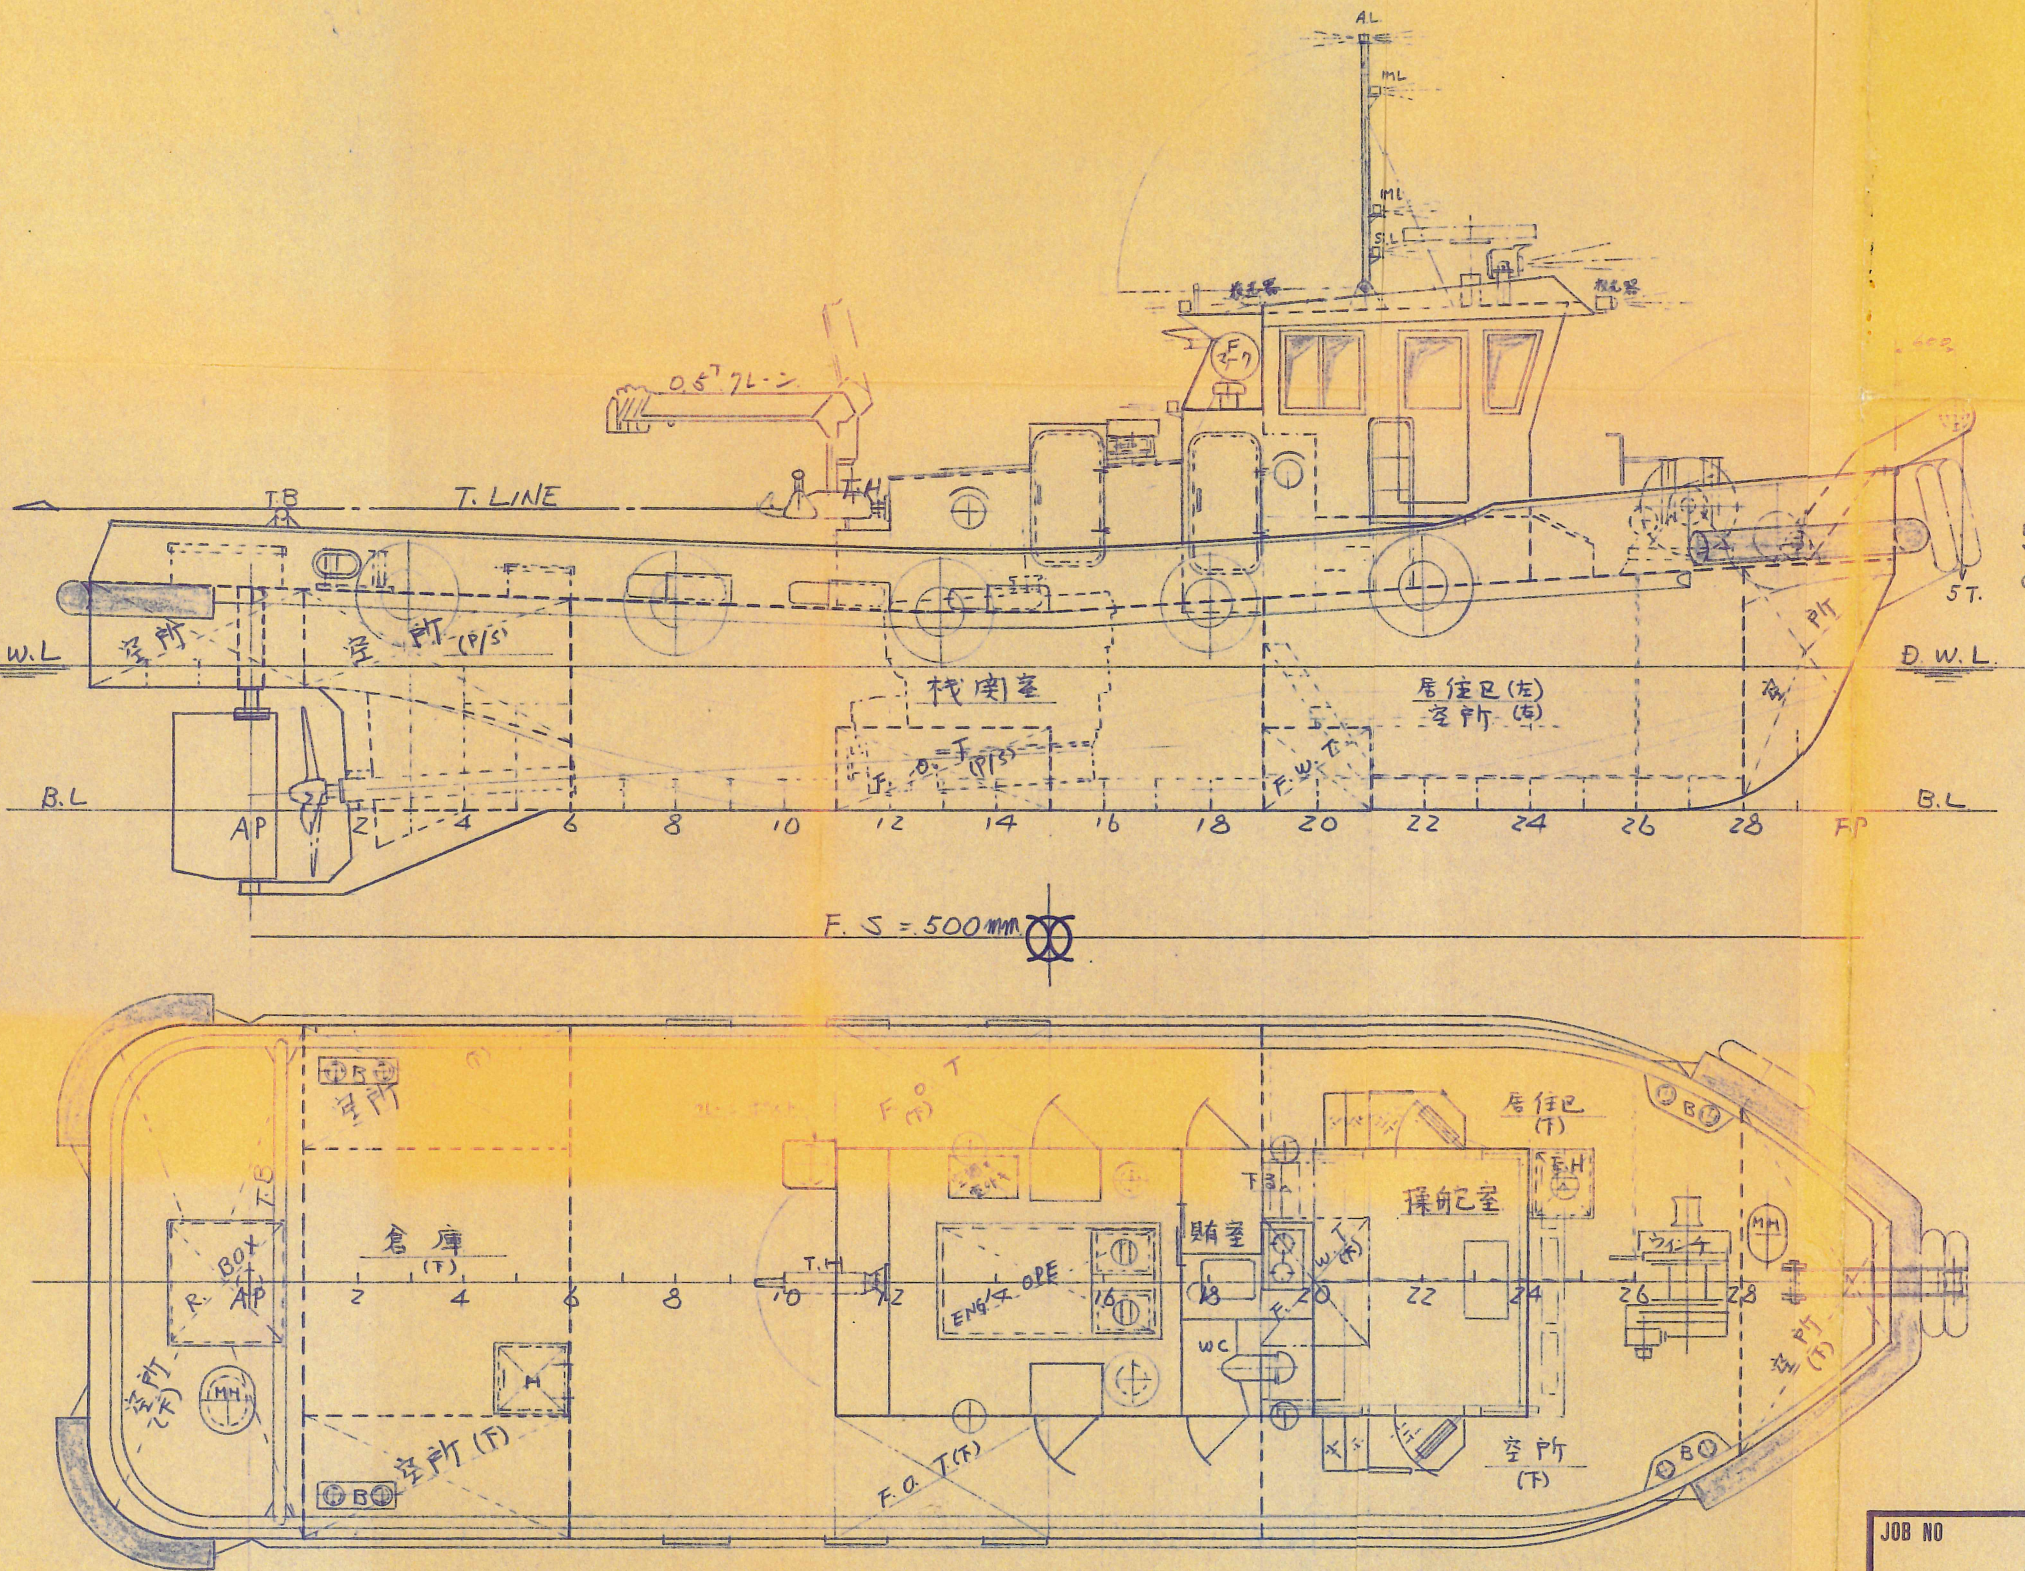
AL
ML
S.L
0.5T クレーン
T.B
T.LINE
T.H
5T.
2.450
D.W.L
空所
空所 (P/S)
機関室
居住区(左)
空所(右)
F.O.T (P/S)
F.W.T
B.L
AP
FP
2
4
6
8
10
12
14
16
18
20
22
24
26
28
F.S = 500mm
倉庫 (下)
空所 (下)
R.BOX
MH
B
F.O.T (下)
ENG/C OPE
賄室
WC
F.W.T (下)
操舵室
居住区 (下)
ウインチ
S.H


中央断面図
FR 14
FR 20
4.5
1250
50×9FB
75×9FB (75×9)
75×9FB (150×9)
機関室
居住区(右)
空所(右)
6
7
9
10
8
F.W.T
9×7.5 F.B
I-T-6
STR. 150×9 ORD 75×9 FB
D.W.L
B.L
1820
900
200
300
1.250
750
B/2 = 2,500

主要寸法

全長	16^{M}90
垂線間長さ	15^{M}00
型幅	5^{M}00
型深さ	1^{M}82
計画喫水	1^{M}30
主機関	800^{PS}×1
総トン数	19G/T
航行区域	JCI. 沿海

完成図

平成10年6月2日
承認
日本小型船舶検査機構
千葉支部

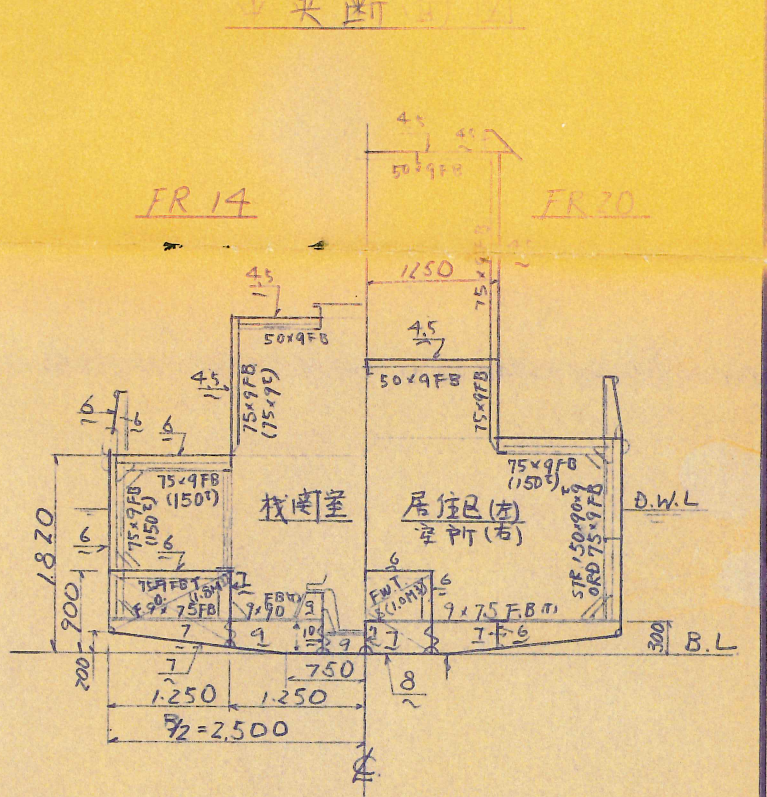ISHII SHIP BUILDING INC.
DESIGN SECTION
1998. 6. 03
設計部
株式会社 石井造船所

MK	BY	DATE	HISTORY

ENGINEERS APPROVE	SECT	PROJECT	NAVALARCH	STRUCT	MECN	ELEC	FIELD
	BY						
	DATE						

DELIV	OWNER	J.G	N.K	A.B	L.R	YARD	INSPECT	FIELD	ISB	TOTAL

JOB NO
19G/T型曳船兼作業船

APPROVED BY
MMBe-

CHECKED BY

DRAWN BY
K. Hirano

TITLE
一般配置図及中央断面図

SCALE	DATE	DRAWING NO	REV
1/50	97. 11/8.	G-0010 H-0002	△

ISHII SHIP BUILDING CO., LTD.
CHIBA JAPAN