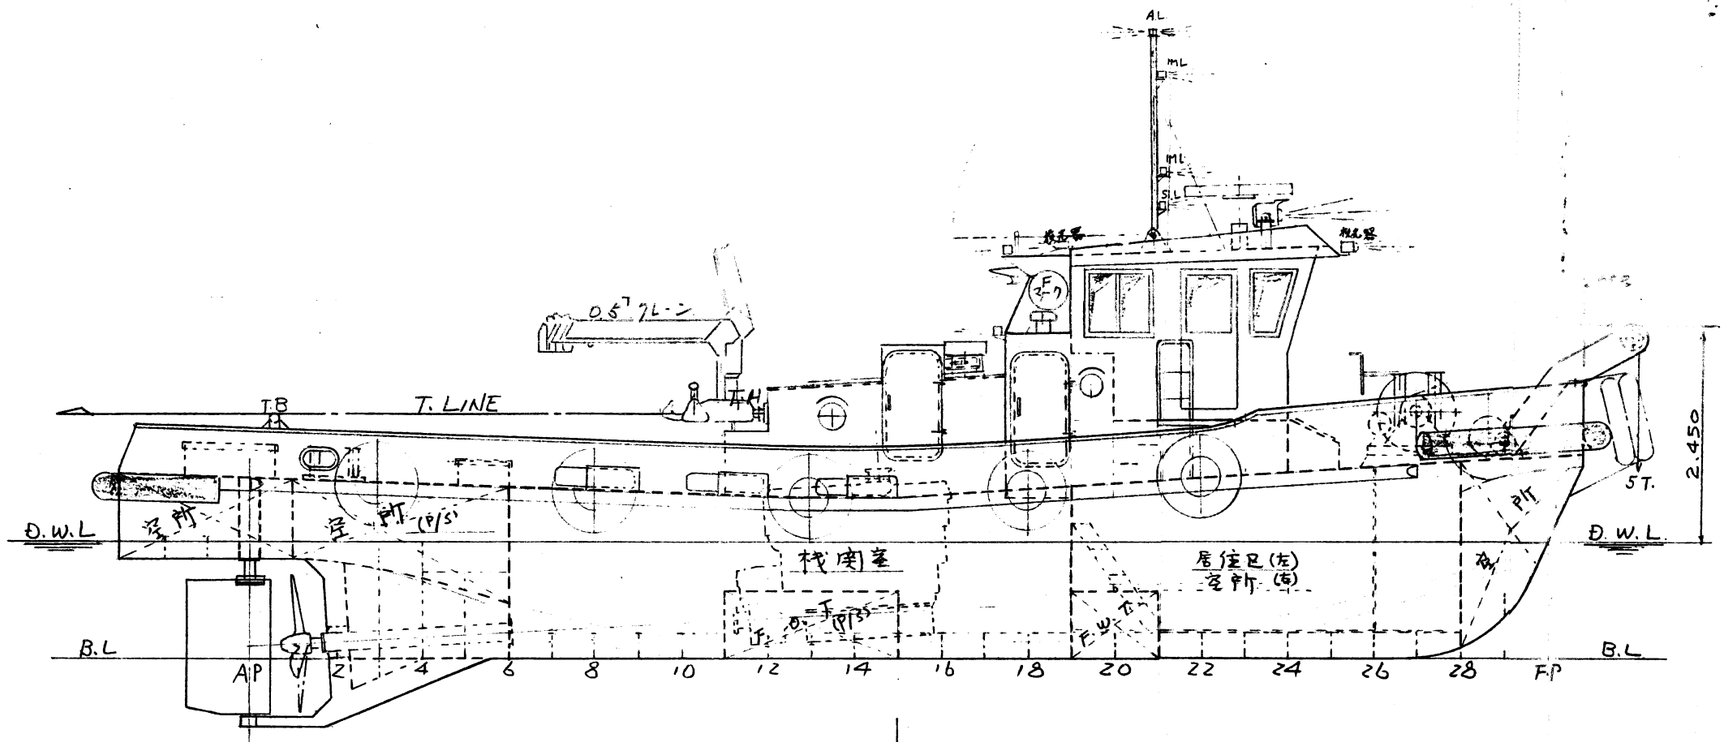

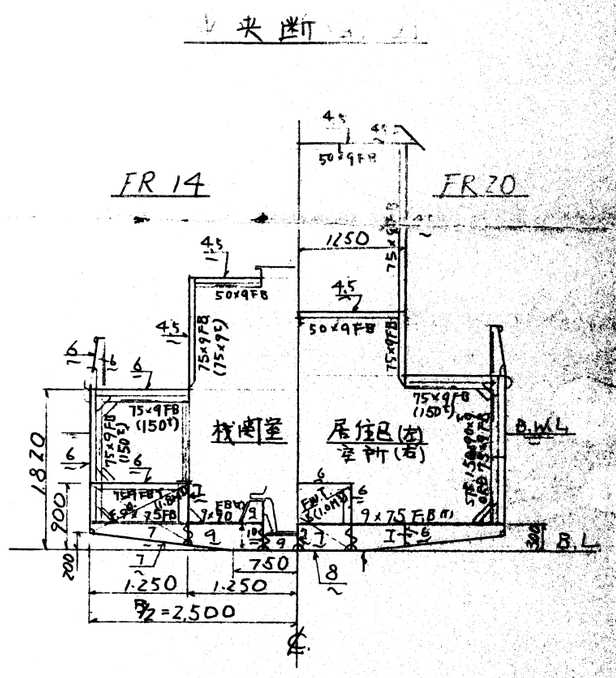

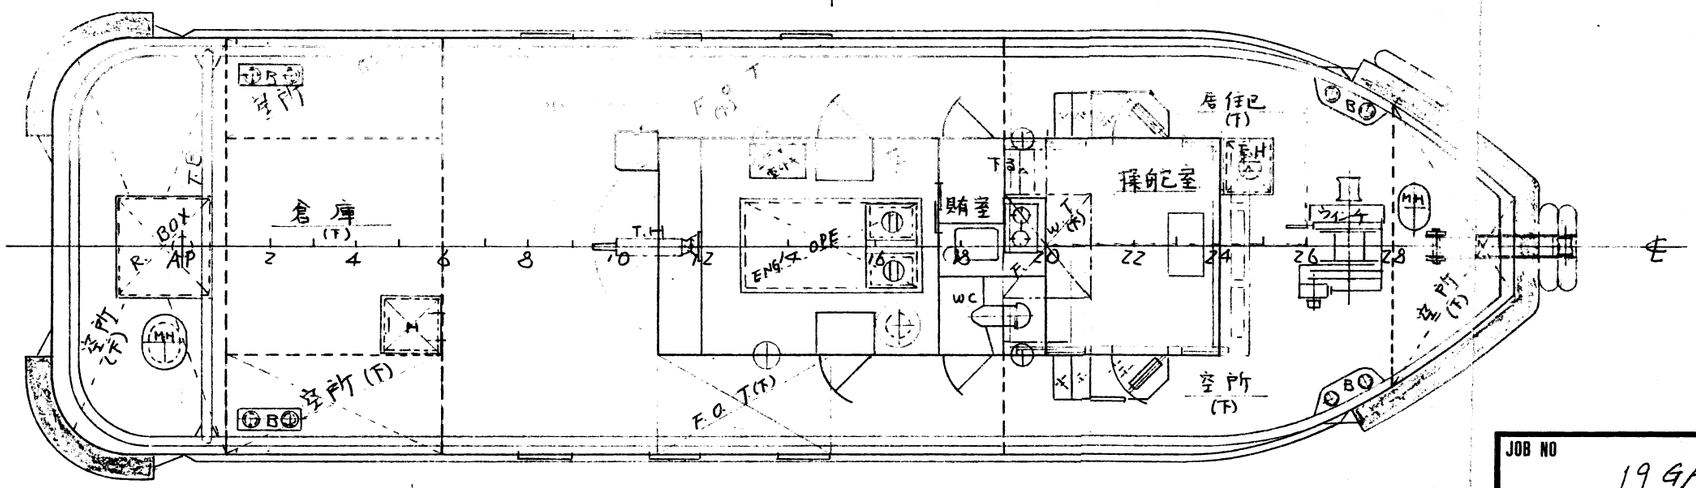

主要寸法

全長	16.90
垂線間長さ	15.00
型幅	5.00
型深さ	1.82
計画喫水	1.30
主機関	800PS×1
船員数	19G/T
航行区域	JC1. 沿海

完成図

承認
日本小型船舶検査機構
千葉支部

ISHII SHIP BUILDING INC.
DESIGN SECTION
1998. 6. 03
設計部
株式会社石井造船所

MK	BY	DATE	HISTORY

ENGINEERS APPROVE	SECT	PROJECT		NAVALARCH	STRUCT	MECN	ELEC		FIELD
	BY								
	DATE								

DELIV	OWNER		J.G	N.K	A.B	L.R	YARD	INSPECT	FIELD	ISB	TOTAL

JOB NO: 19G/T型曳船兼作業船

APPROVED BY: [signature]

CHECKED BY:

DRAWN BY: K. Hirano

TITLE: 一般配置図及中央断面図

SCALE: 1/50

DATE: 97. 11/8.

DRAWING NO: H-0002 G-0010

REV: △

ISHII SHIP BUILDING CO., LTD.
CHIBA JAPAN